Volumi compensativi di progetto

approvati con parere C.d.B. n.14119 del 3.08.2017

Invaso Opere in Rete	Lunghezza	Tirante Valle	Tirante Monte	Tirante Medio	Area Liquida	Volume Parziale	Volume Totale
	m	m	m	m	mq	mc	mc
PB25 - PB7	79,00	0,80	0,80	0,80	0,50	39,71	39,71
PB29 - PB31	69,00	0,80	0,80	0,80	0,50	34,68	74,39
PB1 - PB13	190,00	0,80	0,80	0,80	0,50	95,50	169,90
PB14 - PB9	71,75	0,80	0,80	0,80	0,50	36,07	205,96
PB19 - PB12	28,00	0,80	0,80	0,80	0,50	14,07	220,04
PB24 - PB11	27,00	0,80	0,80	0,80	0,50	13,57	233,61
PB21 - PB23	41,00	0,80	0,80	0,80	0,50	20,61	254,22
P35 - Bacino	102,00	1,00	0,86	0,93	0,75	76,56	330,78
Bacno - PB24	30,00	1,00	1,00	1,00	0,79	23,56	354,34
					Bacino di laminazione	768	1 122,34
						Mancanti	29,03

Legenda

Rete di raccolta acque meteoriche di ESEGUITA

Rete di raccolta acque meteoriche di DI PROGETTO

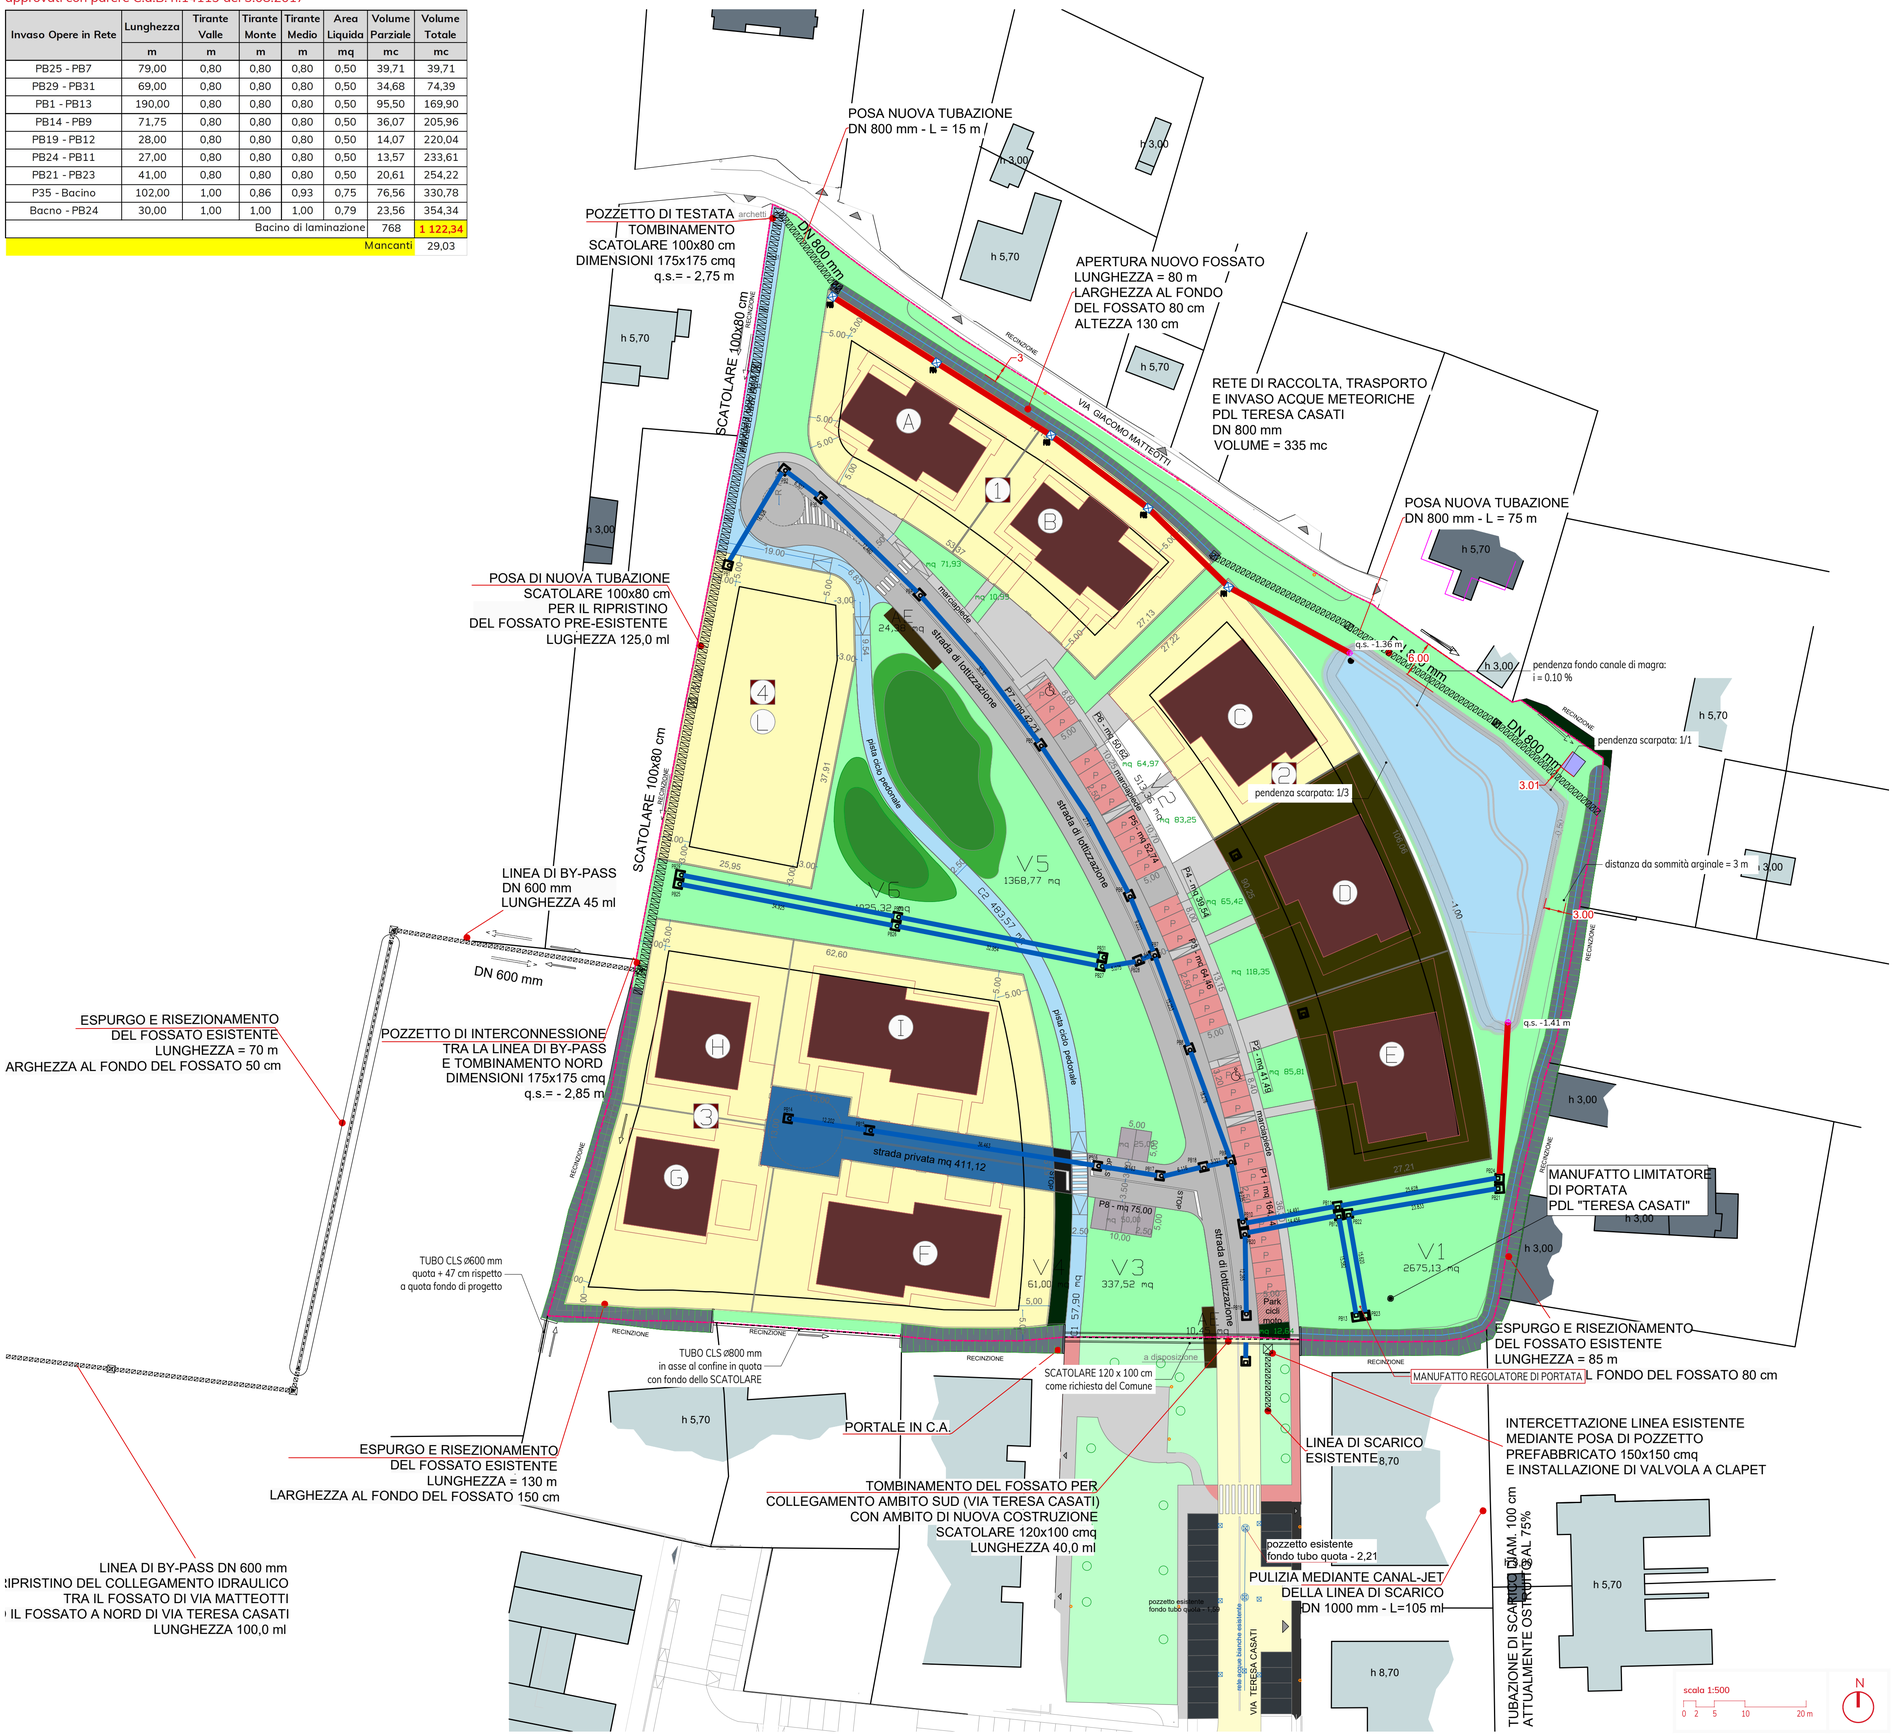

committente

DREAM HOUSE S.r.l.
piazza IV Novembre 104
30030 - Maerne di Martellago - Venezia
CF/P.IVA 04366930271

progettazione

Monica Cornello architetto - piazza IV Novembre 25
30030 Maerne di Martellago - VE
tel +39 041 5460822
cornello.monica@tiscali.it

progettista
arch. Monica Cornello

progettazione

studiobergo - piazza IV Novembre 104
30030 Maerne di Martellago - VE
tel +39 041 5030295
www.studiobergolab.com - ingo@studiobergolab.it

progettista
geom. Claudio Bergo

consulenza idraulica

planum

Planum Srl - via delle macchine 14
30175 Marghera - Venezia - Italia
tel +39 041 917320
www.planum.srl - info@planum.srl

consulente
ing. Francesca Domeneghetti

INGEGNERI PROVINCIA DI VENEZIA
FRANCESCA DOMENEGHETTI
N. 4750

oggetto

PROGETTO DEFINITIVO
PIANO DI LOTTIZZAZIONE TERESA CASATI

località

MARTELLAGO, VE

elaborato

PLANIMETRIA DELLA PROPOSTA DI MODIFICA

Scala 1:500

01.00

file
P19019-1_A_01.00_TAV_r00

commessa
P19019

rev	data	redatto	verificato	approvato
2	10.02.2020	porzione fossato nord		
1	19.05.2020	aggiornamento as built e nuovo bacino di laminazione		
0	10.06.2019	prima stesura		